

HALL 33
Surface: 2203 m²
Hauteur: 7,70 m
Hauteur maxi de construction: 7,00 m

HA 0

HALL 33a
Surface: 946 m²
Hauteur: 4,00 m

PASSAGE 1ER ETAGE 335
Surface: 184 m²
Hauteur: 3,50 m

PASSAGE 33b
Surface: 403 m²
Hauteur: 3,60 m

HALL 03
Surface: 6084 m²
Hauteur: 7,50 m
Hauteur maxi de construction: 6,50 m


PASSAGE 23
Surface: 396 m²

euexpo LYON
Centre de conventions et d'expositions

0m 5m 10m
Format A3 - 1/400

Plan de récolement
Etabli le 17/07/07
par Marc Sommereisen
Architecte d.p.l.g.
Modifié le 19/09/07

HALL 03
HALL 33

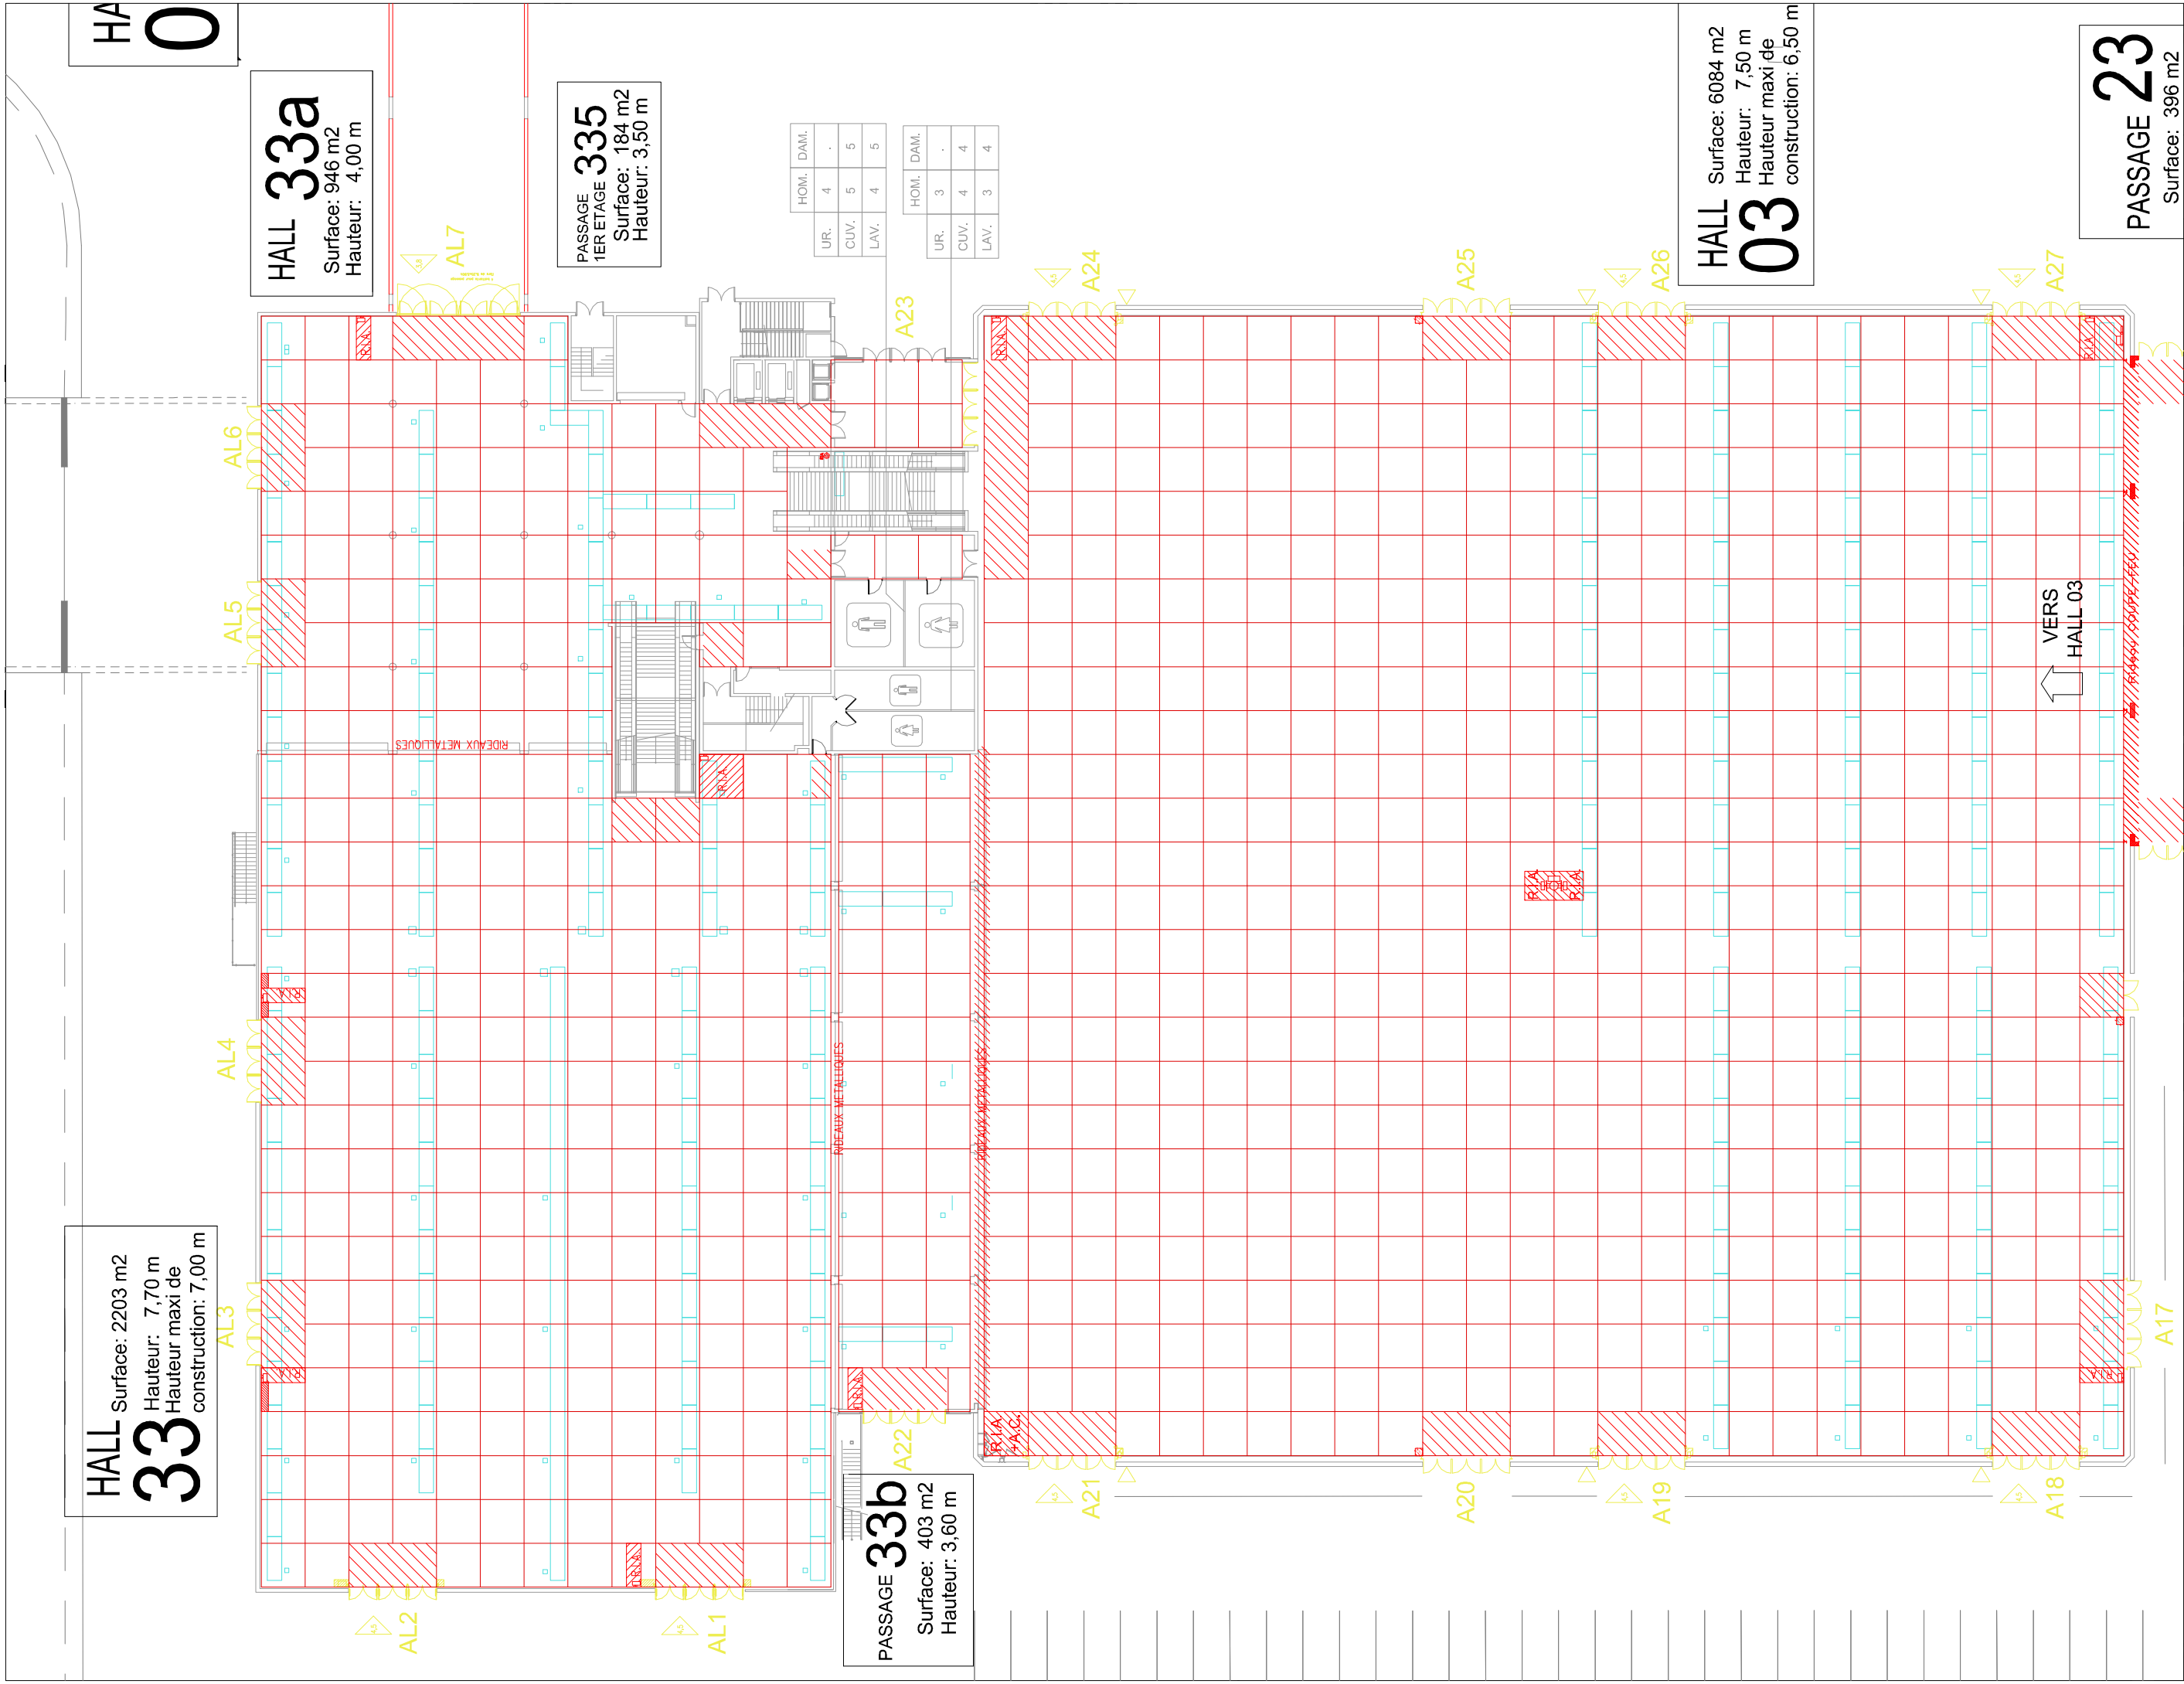

UR.	CUV.	LAV.	HOM.	DAM.

VERS
HALL 03