

HALL 66 A

Hauteur: 12,00 m
Hauteur maxi de construction: 11,50 m



Centre de conventions et d'expositions

0m 5m 10m
Format A3 - 1/400

Plan de récolement
Etabli le 17/07/07
par Marc Sommereisen
Architecte d.p.l.g.
Etabli le 09/12/09
par Jean-Luc Durand
Architecte d.p.l.g.

PATIO NORD HALL 05


MODIFICATIONS

Détail des modifications :
Voir document annexe

- Dates de modifications
- 10/10/2007
 - 19/11/2007
 - 06/12/2007
 - 26/05/2008
 - 26/02/2009
 - 09/12/2009
 - 29/07/2010
 - 08/10/2010
 - 29/06/2011

LEGENDE

- ZONE NON CONSTRUCTIBLE
- ZONE NON ELINGABLE
- ARMOIRE ELECTRIQUE DE CHANTIER
- TRAME AU SOL 3 m x 3 m
- CANIVEAU AVEC EAU
- CANIVEAU SANS EAU
- PORTE LEVANTE (HAUTEUR)
- TRAPPON TECHNIQUE POUR PASSAGE DE CABLES

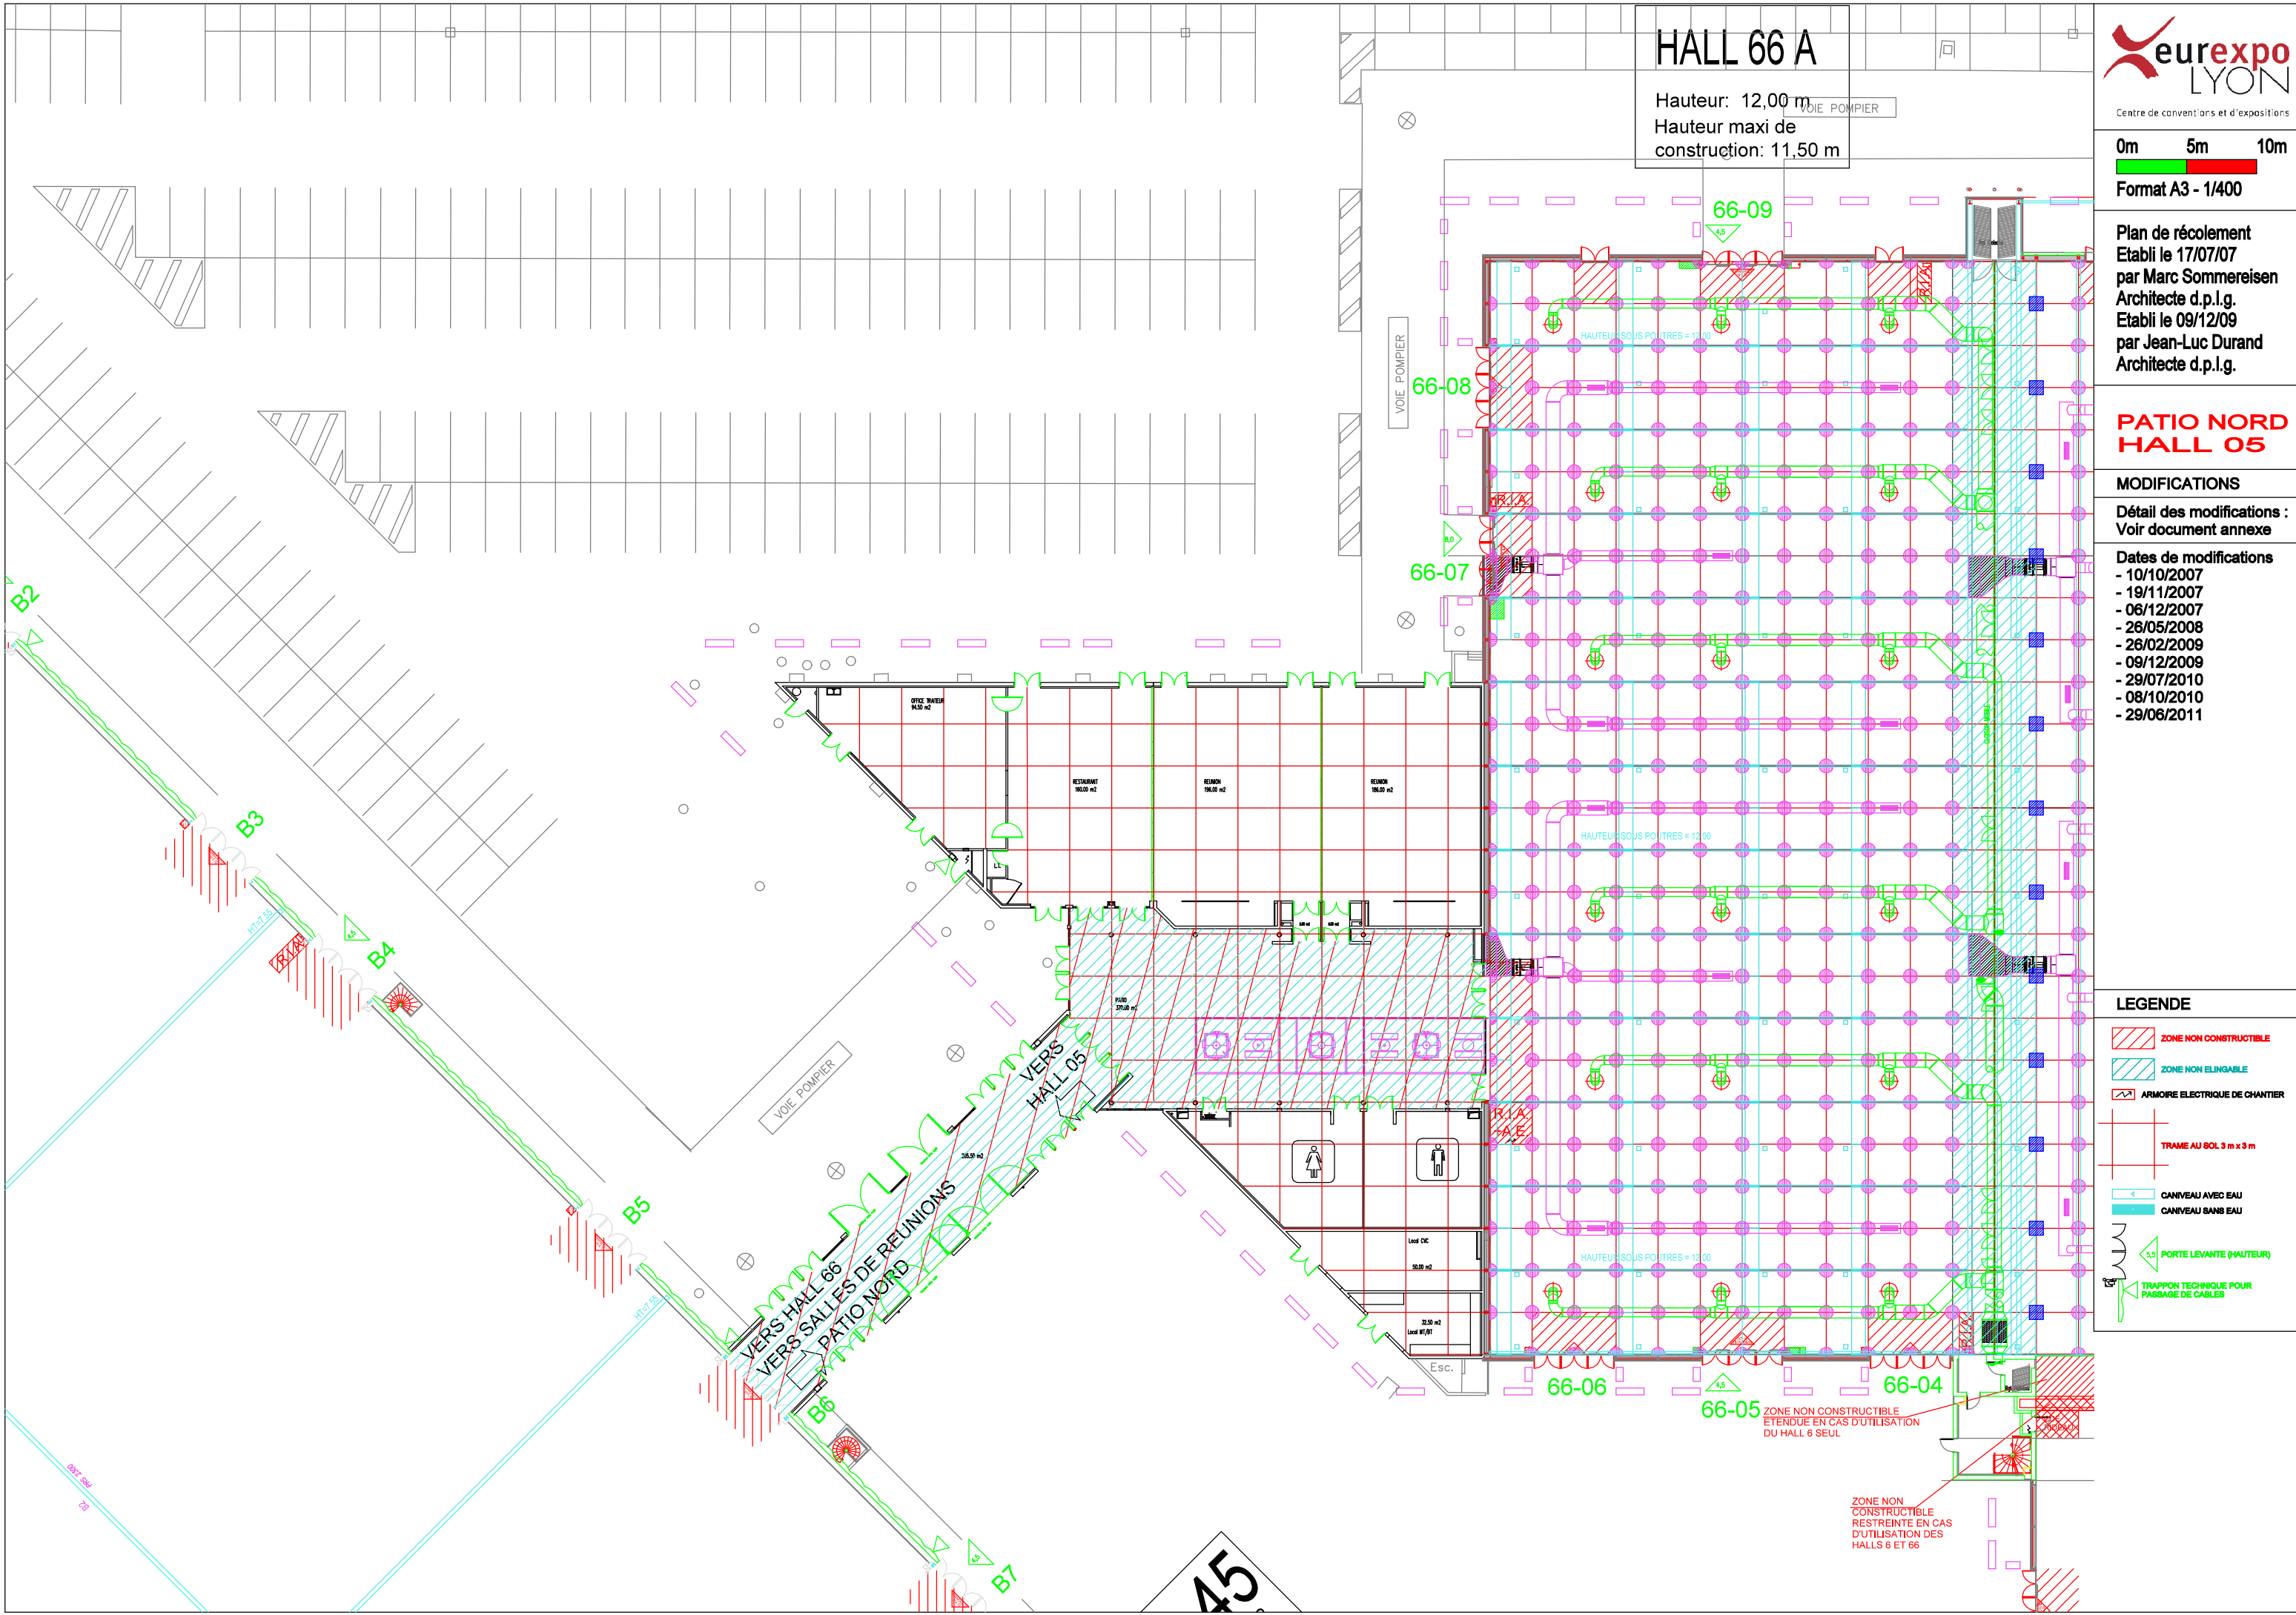

ZONE NON CONSTRUCTIBLE RESTREINTE EN CAS D'UTILISATION DES HALLS 6 ET 66

66-05 ZONE NON CONSTRUCTIBLE ETENDUE EN CAS D'UTILISATION DU HALL 6 SEUL

45